Verified RealEstate™

RE REGULATORY RECORD

RERA Document

The document as the regulator published it, reproduced in full behind this page.

Published for reference. The authority's own register is the operative record.

Verified RealEstate™
3/350/2 Mettukuppam,
OMR Thoraipakkam,
Chennai 600 097, India

hello@verified.realestate
+91 9996 12 9996
verified.realestate

DIGITALLY VERIFIED RECORD

மாவட்டம் : தர்மபுரி


வட்டம் : காரிமங்கலம்

கிராமம் : 063 பெரியானஅள்ளி[63]

புல எண் : 234

பரப்பளவு : எக்டர் 01 ஏர் 35.00

அளவு : 1 : 1000

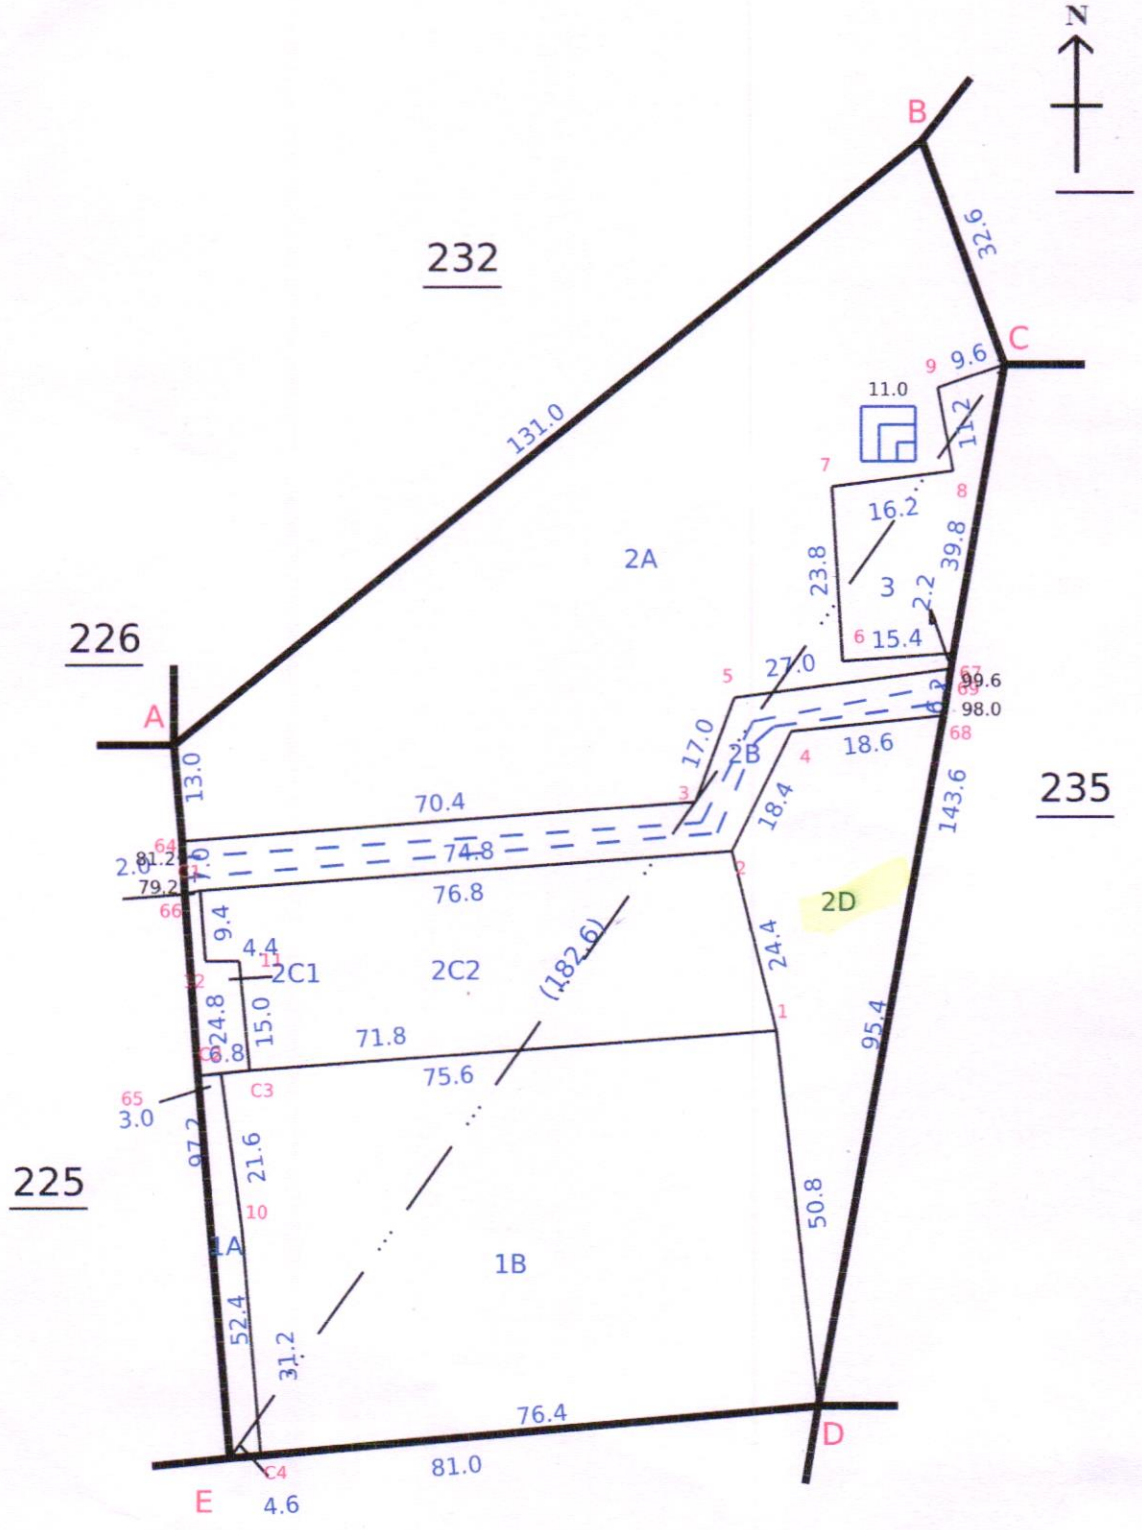

Data Digitally Signed By
SUKUMAR JAYAPAL

Date of Issue: 18-02-2026 13:30:54

Survey and Settlement Department, Government of TamilNadu

260 fv.2

District : Dharmapuri


Taluk : Karimangalam

Village : Periyanahalli [63]

Survey No : 235

Area : Hect 01 Ares 2.50

Scale : 1 : 1000

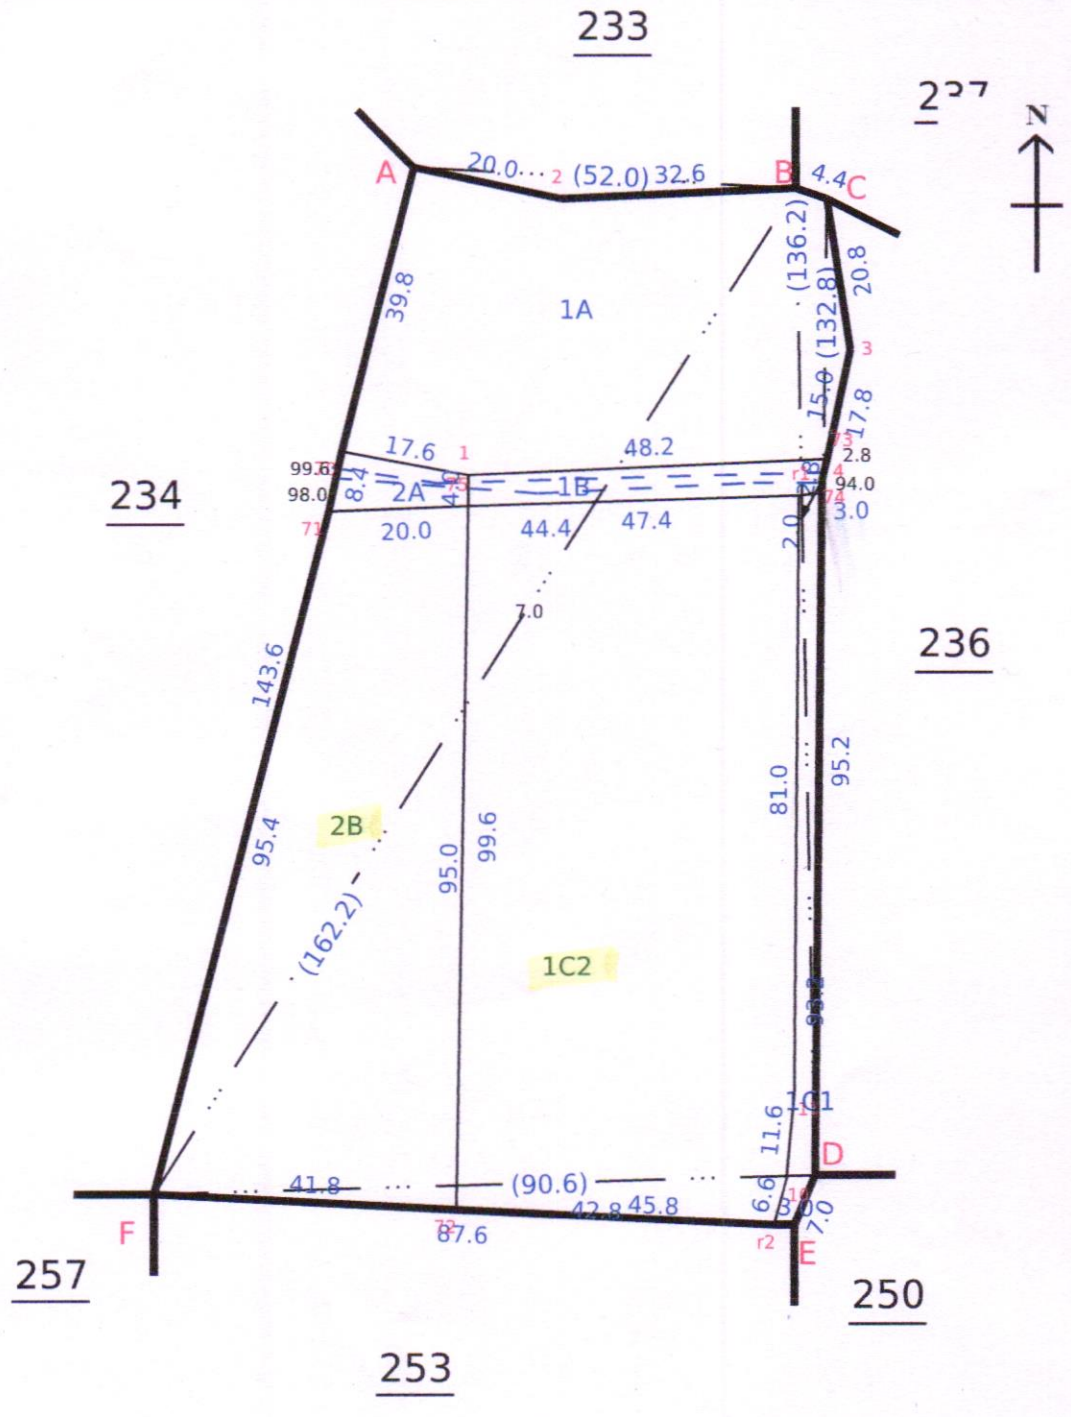

Data Digitally Signed By
SIVAKUMAR JAYARAMAN

Date of Issue: 17-03-2026 18:17:11

Survey and Settlement Department, Government of TamilNadu

270 fv.2

மாவட்டம். தர்மபுரி

வட்டம் **காரிமங்கலம்**

புல எண். 2.34

எண்.


கிராமம்

பயர்

பார்ப்பு: ஹெக்டேர்

1 : 350

New sd. 1A. 1B, 2C1. 2C2 plotted.
by me as per Tk/486/1429/dt: 7-1-20.

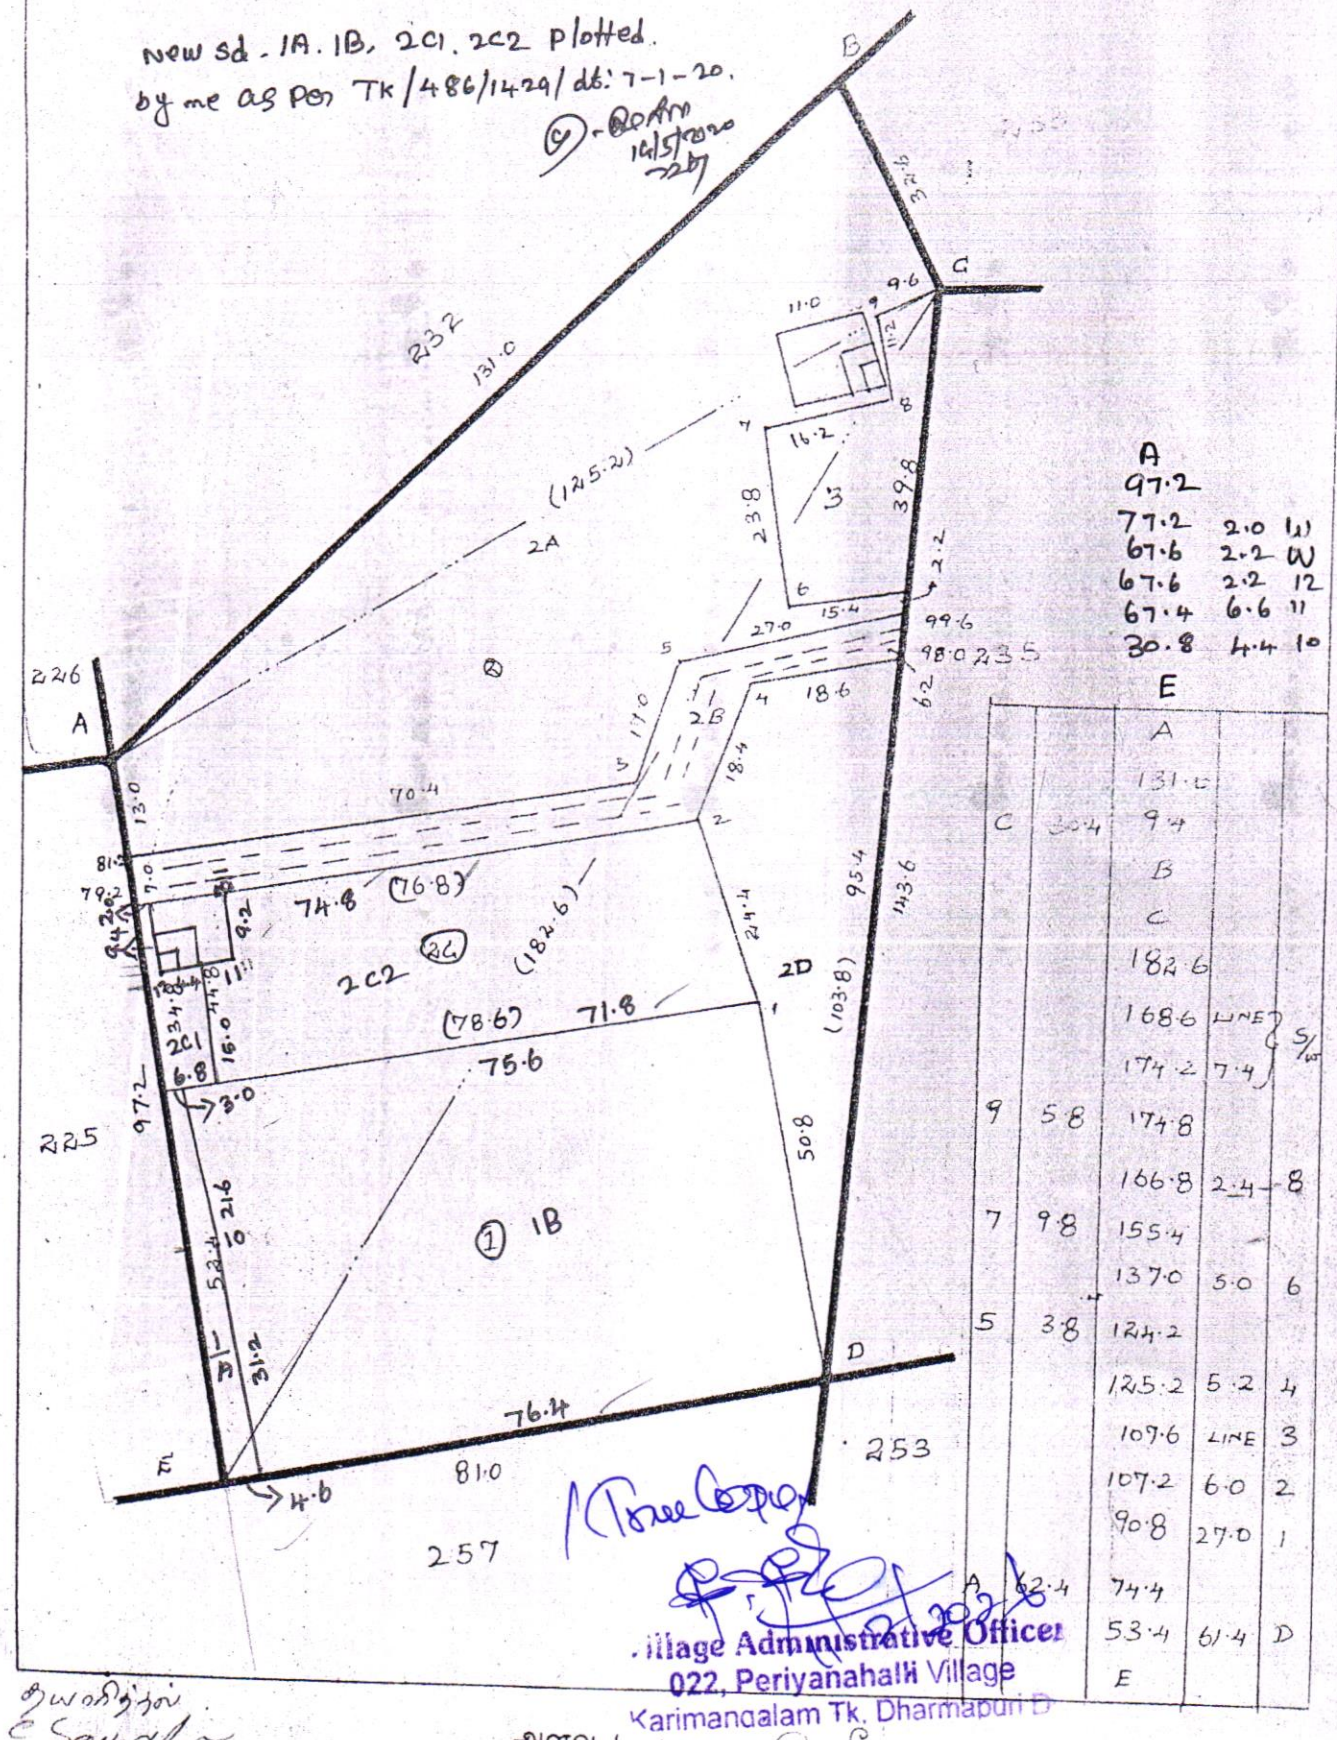

True Copy

Village Administrative Officer
022, Periyanahalli Village
Karimandalam Tk, Dharmapuri D

அளவு. 1 : 1000 மீ. மீ

அளவைப்படிவ. எண் 23


மாவட்டம். தர்மபுரி

காரிமங்கலம்

வட்டம். காரிமங்கலம்

கிராமம் { எண். 63
பெயர். பெரியனஹள்ளி

புல எண். 235 . பரப்பு: ஹெக்டேர் 1 ஏர். 02 . 5

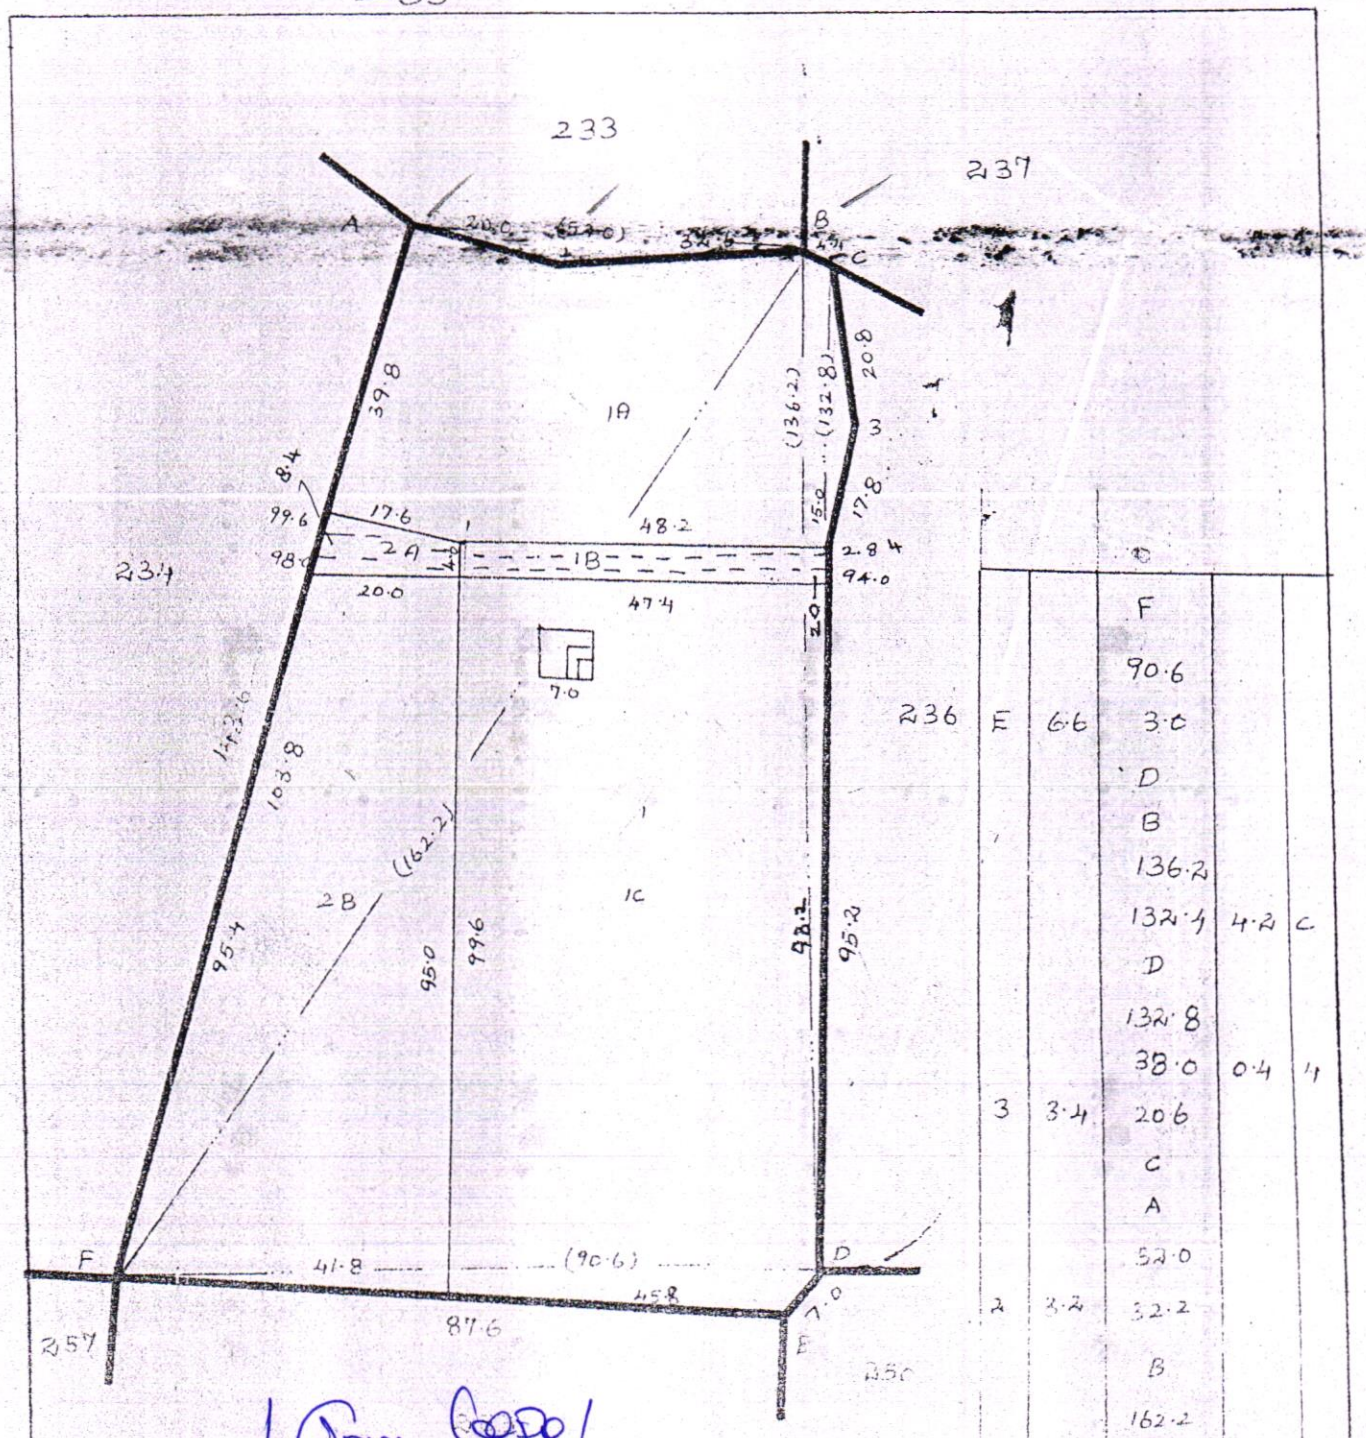

		F		
		90.6		
E	6.6	3.0		
		D		
		B		
		136.2		
		132.4	4.2	C
		D		
		132.8		
		38.0	0.4	4
3	3.4	20.6		
		C		
		A		
		52.0		
2	3.2	32.2		
		B		
		162.2		
A	45.4	136.2		
		104.8	4.4	S/o
		100.4	7.0	
1	16.4	105.2		
		51.4	95.0	D
		F		

Village Administrative Officer
022, Periyanahalli Village
Karimangalam Tk, Dharmapuri Dt

தமிழ்நாடு அரசு

வருவாய் மற்றும் பேரிடர் மேலாண்மைத் துறை

நில உரிமை விபரங்கள் : இ. எண் 10(1) பிரிவு

மாவட்டம் : தர்மபுரி **வட்டம் : காரிமங்கலம்**

வருவாய் கிராமம் : 063 பெரியானஅள்ளி **பட்டா எண் : 3415**

உரிமையாளர்கள் பெயர்

1. முத்துசாமி மகன் எஸ். எம். பழனிசாமி

புல எண்	உட்பிரிவு	புன்செய்		நன்செய்		மற்றவை		குறிப்புரைகள்
		பரப்பு	தீர்வை	பரப்பு	தீர்வை	பரப்பு	தீர்வை	
		ஹெக் - ஏர்	ரூ - பை	ஹெக் - ஏர்	ரூ - பை	ஹெக் - ஏர்	ரூ - பை	
234	2D	0 - 14.50	0.40	--	--	--	--	2026/0103/05/002717--- ------ Digitally signed:Sarasvathi V Zonal Deputy Tahsildar 17/02/2026 11:36:31:PM
235	1C2	0 - 43.20	1.20	--	--	--	--	2026/0105/05/003468--2026/05/07/000889SD ------ Digitally signed:Sivakumar J Tahsildar 16/03/2026 11:44:37:AM
235	2B	0 - 29.50	0.81	--	--	--	--	2026/0103/05/002717--- ------ Digitally signed:Sarasvathi V Zonal Deputy Tahsildar 17/02/2026 11:36:31:PM
		0 - 87.20	2.41					

குறிப்பு :

1. மேற்கண்ட தகவல் / சான்றிதழ் நகல் விவரங்கள் மின் பதிவேட்டிலிருந்து பெறப்பட்டவை. இவற்றை தாங்கள் **https://eservices.tn.gov.in** என்ற இணைய தளத்தில் **P/05/07/063/03415/80323** என்ற குறிப்பு எண்ணை உள்ளீடு செய்து உறுதி செய்துகொள்ளவும்.
2. இத் தகவல்கள் 17-03-2026 அன்று 06:43:55 PM நேரத்தில் அச்சடிக்கப்பட்டது.
3. கைப்பேசி கேமராவின்2D barcode படிப்பான் மூலம் படித்து 3G/GPRS வழி இணையதளத்தில் சரிபார்க்கவும்

அ-பதிவேடு விவரங்கள் - ஊரகம்

மாவட்டம் : தர்மபுரி

வட்டம் : காரிமங்கலம்

கிராமம் : 063 பெரியானஅள்ளி

1. புல எண்	**235**	9. மண் வயனமும் ரகமும்	**7 - 2**
2. உட்பிரிவு எண்	**1C2**	10. மண் தரம்	**7**
3. பழைய புல உட்பிரிவு எண்	**235-1C**	11. தீர்வை (ரூ - ஹெ)	**2.77**
4. பகுதி	**P**	12. பரப்பு (ஹெக்டேர் - ஏர்)	**0 - 43.20**
5. அரசு / ரயத்துவாரி	**ரயத்துவாரி**	13. மொத்த தீர்வை (ரூ - பை)	**1.20**
6. நிலத்தின் வகை	**புஞ்சை**	14. பட்டா எண்	**3415**
7. பாசன ஆதாரம்	-	15. குறிப்பு	-
8. இரு போகமா	-	16. பெயர்	**1.எஸ். எம். பழனிசாமி**

குறிப்பு:

1. மேற்கண்ட தகவல் / சான்றிதழ் நகல் விவரங்கள் மின் பதிவேட்டிலிருந்து பெறப்பட்டவை. இவற்றை தாங்கள் **https://eservices.tn.gov.in** என்ற இணைய தளத்தில் 05/07/063/235/1C2/70323 என்ற குறிப்பு எண்ணை உள்ளீடு செய்து உறுதி செய்துகொள்ளவும்.

அ-பதிவேடு விவரங்கள் - ஊரகம்

மாவட்டம் : தர்மபுரி

வட்டம் : காரிமங்கலம்

கிராமம் : 063 பெரியானஅள்ளி

1. புல எண்	234	9. மண் வயனமும் ரகமும்	7 - 2
2. உட்பிரிவு எண்	2D	10. மண் தரம்	7
3. பழைய புல உட்பிரிவு எண்	234-2	11. தீர்வை (ரூ - ஹெ)	2.77
4. பகுதி	P	12. பரப்பு (ஹெக்டேர் - ஏர்)	0 - 14.50
5. அரசு / ரயத்துவாரி	ரயத்துவாரி	13. மொத்த தீர்வை (ரூ - பை)	0.40
6. நிலத்தின் வகை	புஞ்சை	14. பட்டா எண்	3415
7. பாசன ஆதாரம்	-	15. குறிப்பு	-
8. இரு போகமா	-	16. பெயர்	1.எஸ். எம். பழனிசாமி

குறிப்பு:

1. மேற்கண்ட தகவல் / சான்றிதழ் நகல் விவரங்கள் மின் பதிவேட்டிலிருந்து பெறப்பட்டவை. இவற்றை தாங்கள் **https://eservices.tn.gov.in** என்ற இணைய தளத்தில் **05/07/063/234/2D/70323** என்ற குறிப்பு எண்ணை உள்ளீடு செய்து உறுதி செய்துகொள்ளவும்.

Back | Home

அ-பதிவேடு விவரங்கள் - ஊரகம்

மாவட்டம் : தர்மபுரி

வட்டம் : காரிமங்கலம்

கிராமம் : 063 பெரியானஅள்ளி

1. புல எண்	235	9. மண் வயனமும் ரகமும்	7 - 2
2. உட்பிரிவு எண்	2B	10. மண் தரம்	7
3. பழைய புல உட்பிரிவு எண்	235-2	11. தீர்வை (ரூ - ஹெ)	2.77
4. பகுதி	P	12. பரப்பு (ஹெக்டேர் - ஏர்)	0 - 29.50
5. அரசு / ரயத்துவாரி	ரயத்துவாரி	13. மொத்த தீர்வை (ரூ - பை)	0.81
6. நிலத்தின் வகை	புஞ்சை	14. பட்டா எண்	3415
7. பாசன ஆதாரம்	-	15. குறிப்பு	-
8. இரு போகமா	-	16. பெயர்	1.எஸ். எம். பழனிசாமி

குறிப்பு:

1. மேற்கண்ட தகவல் / சான்றிதழ் நகல் விவரங்கள் மின் பதிவேட்டிலிருந்து பெறப்பட்டவை. இவற்றை தாங்கள் **https://eservices.tn.gov.in** என்ற இணைய தளத்தில் **05/07/063/235/2B/70323** என்ற குறிப்பு எண்ணை உள்ளீடு செய்து உறுதி செய்துகொள்ளவும்.

Back | Home

1	2	3	4	5	6	7	8	9	10	11	12
							ரூ.பை.	ஹெ.ஏர்ஸ்.	ரூ.பை.		
233 ...	233	ர	ப	...	4-2	6	3 38	0 38.5	1 30	343 செ. சாமியார் (எ) சென்னி செட்டி.	துளை கிணறு-1.
234 1	234-1	ர	ப	...	7-2	7	2 77	0 41.5	1 12	597 சி. முனியப்பா கவுண்டர்.	
2A	-2பா	ர	ப	...	7-2	7	2 77	0 47.5	1 32	424 க பழனிசாமி	கிணறு-1.
2B	-2பா	ர	ப	...	7-2	7	2 77	0 08.0	0 22	932 க.பழனிசாமியும் இன்னும் இரண்டு பேர்களும் *	பூஸ்திதி வண்டிப் பாதை.
2C	-2பா	ர	ப	...	7-2	7	2 77	0 16.5	0 46	597 சி. முனியப்ப கவுண்டர்.	
2D	-2பா	ர	ப	..	7-2	7	2 77	0 14.5	0 40	710 கா.வெங்கட்ராம செட்டி.	
3	-3	ர	ப	...	7-2	7	2 77	0 07.0	0 19	424 க. பழனிசாமி.	துளை கிணறு-1.
								1 35.0	3 71		
235 1A	235-1 பா	ர	ப	...	7-2	7	2 77	0 23.0	0 64	424 க பழனிசாமி.	
1B	-1பா	ர	ப	...	7-2	7	2 77	0 02.5	0 06	814 க. பழனிசாமி (1), க. வெங்கட் ராமசெட்டி (2).	பூஸ்திதி வண்டிப் பாதை.
1C	-1பா	ர	ப	..	7-2	7	2 77	0 46.5	1 29	710 கா. வெங்கட் ராமசெட்டி.	கிணறு-1.
2A	-2பா	ர	ப		7-2	7	2 77	0 01.0	0 06	815 கா. வெங்கட் ராமசெட்டி (1), மு. பழனிசாமி (2)	பூஸ்திதி வண்டிப் பாதை.
2B	-2பா	ர	ப	...	7-2	7	2 77	0 29.5	0 81	710 கா. வெங்கட் ராமசெட்டி.	
								1 02.5	2 86		
236 1	236-பா	ர	ப	...	8-2	7	2 77	0 09.0	0 26	343 செ. சாமியார் (எ) சென்னி செட்டி.	
2	-பா	ர	ப	..	8-2	7	2 77	0 01.5	0 06	810 செ. சாமியார் (எ) சென்னி செட்டி (1), ரா. வெள்ளை யம்மாள் (2).	பூஸ்திதி வண்டிப் பாதை.
3	-பா	ர	ப	..	8-2	7	2 77	0 30 5	0 82	711 ரா. வெள்ளை யம்மாள்.	கிணறு-1.
								0 41.0	1 14		
237 ...	237	ர	ப	...	4-2	6	3 38	0 36.5	1 23	343 செ. சாமியார் (எ) சென்னி செட்டி.	

விவரப்பட்டியல் முடிவுற்றது.

Village Administrative Officer
022, Periyanahalli Village
Karimangalam Tk. Dharmapuri Dt

THE LANDLENS SUITE

Eight ways to know a piece of land before you pay for it.

This report covers one part of the picture. These cover the rest, drawn from the same government records, for any property in Tamil Nadu.

LandLens One
Ask anything about a property and get an answer grounded in live government records, with the sources shown.
/landlens/one

Verify My Land
Every record check run on one property and returned as a single report.
/landlens/verify-my-land

Legal Opinion
An advocate's written opinion on the title, built on the records we pull for it.
/landlens

One Map
Every layer on one map: the parcel, its boundary, zoning, water bodies and what sits around it.
/landlens/one/map

PriceMap
What land actually changed hands for around this plot, taken from the registered deeds.
/landlens/pricemap

Build Scope
What you are allowed to build here: floor space, height, coverage and setbacks.
/landlens/build-scope

Property Tracker
Watch a property and hear about it when something new is registered against it.
/landlens/property-tracker

Deal Room
Run the transaction in one place: documents, stamping, signatures and the parties.
/landlens/deal-room

FREE TOOLS · NO ACCOUNT NEEDED

Twenty-four checks you can run yourself, at no cost.

Records and verification

The registers themselves, read for you.

- Encumbrance Certificate
- Patta and Chitta
- Field Measurement Sketch
- EC Analyzer
- Bank charge check
- Court case search
- Seller background check
- Approval check by survey

Value and duty

What it is worth and what it costs to register.

- Guideline value by street
- Guideline value by survey
- Stamp duty and registration fees
- Capital gains
- Floor space index
- Area unit converter

Zoning and land use

What the plan says can happen on this land.

- Land use zone finder
- CMDA land use check
- Coastal regulation zone
- Master plan check
- Water bodies finder
- Airport height clearance

Registers and directories

Who holds it, and which office keeps the record.

- Find your registering office
- Temple property check
- Waqf property check
- RERA register

Every free tool
/tools

Services we run for you
/services

The LandLens suite
/landlens/one

Verified RealEstate™

Every claim in this document traces back to a government record.

- Legal opinions, due diligence and title verification
- Building plan, layout and sub-division approvals
- Completion and occupancy certificates, regularisation
- Escrow, negotiation and NRI property management
- Land survey, soil testing, architecture and construction

Verified RealEstate
3/350/2 Mettukuppam,
OMR Thoraipakkam,
Chennai 600 097, India
hello@verified.realestate
+91 9996 12 9996

Prepared from the registers named on the page each finding sits on. Where a register could not be read, this document says so in its place rather than leaving the gap to be read as a clean result.