Verified RealEstate™

RE REGULATORY RECORD

RERA Document

The document as the regulator published it, reproduced in full behind this page.

Published for reference. The authority's own register is the operative record.

Verified RealEstate™
3/350/2 Mettukuppam,
OMR Thoraipakkam,
Chennai 600 097, India

hello@verified.realestate
+91 9996 12 9996
verified.realestate

DIGITALLY VERIFIED RECORD

தமிழ்நாடு அரசு

வருவாய்த் துறை

நில உரிமை விபரங்கள் : இ. எண் 10(1) பிரிவு

மாவட்டம் : நாமக்கல்

வட்டம் : திருச்செங்கோடு

வருவாய் கிராமம் : புதுப்புளியம்பட்டி

பட்டா எண் : 3101

உரிமையாளர்கள் பெயர்

1. கந்தசாமி தந்தை செல்வகுமார்
2. முத்து தந்தை சண்முகம்
3. கணபதி தந்தை ஈஸ்வரமூர்த்தி

புல எண்	உட்பிரிவு	புன்செய்		நன்செய்		மற்றவை		குறிப்புரைகள்
		பரப்பு	தீர்வை	பரப்பு	தீர்வை	பரப்பு	தீர்வை	
		ஹெக் - ஏர்	ரூ - பை	ஹெக் - ஏர்	ரூ - பை	ஹெக் - ஏர்	ரூ - பை	
15	1B2	0 - 51.00	1.58	--	--	--	--	2023/0105/09/230947--2023/09/03/000159SD -- 12-06-2023
		0 - 51.00	1.58					

குறிப்பு2 :

1. மேற்கண்ட தகவல் / சான்றிதழ் நகல் விவரங்கள் மின் பதிவேட்டிலிருந்து பெறப்பட்டவை. இவற்றை தாங்கள் **https://eservices.tn.gov.in** என்ற இணைய தளத்தில் 09/03/042/03101/30245 என்ற குறிப்பு எண்ணை உள்ளீடு செய்து உறுதி செய்துகொள்ளவும்.
2. இத் தகவல்கள் 30-08-2023 அன்று 09:58:00 AM நேரத்தில் அச்சடிக்கப்பட்டது.
3. கைப்பேசி கேமராவின்2D barcode படிப்பான் மூலம் படித்து 3G/GPRS வழி இணையதளத்தில் சரிபார்க்கவும்

81

அ-பதிவேடு விவரங்கள்

மாவட்டம் : நாமக்கல்

வட்டம் : திருச்செங்கோடு

கிராமம் : புதுப்புளியம்பட்டி

1. புல எண்	15	9. மண் வயனமும் ரகமும்	8 - 3
2. உட்பிரிவு எண்	1B2	10. மண் தரம்	5
3. பழைய புல உட்பிரிவு எண்	15-1B	11. தீர்வை (ரூ - ஹெ)	3.09
4. பகுதி	P	12. பரப்பு (ஹெக்டேர் - ஏர்)	0 - 51.00
5. அரசு / ரயத்துவாரி	ரயத்துவாரி	13. மொத்த தீர்வை (ரூ - பை)	1.58
6. நிலத்தின் வகை	புஞ்சை	14. பட்டா எண்	3101
7. பாசன ஆதாரம்	-	15. குறிப்பு	-
8. இரு போகமா	-	16. பெயர்	செல்வகுமார்மற்றும 2பேர்

குறிப்பு 1:

1. மேற்கண்ட தகவல் / சான்றிதழ் நகல் விவரங்கள் மின் பதிவேட்டிலிருந்து பெறப்பட்டவை. இவற்றை தாங்கள் **http://eservices.tn.gov.in** என்ற இணைய தளத்தில் 10245 என்ற குறிப்பு எண்ணை உள்ளீடு செய்து உறுதி செய்துகொள்ளவும்.

District : Namakkal

Taluk : TIRUCHENGODE


Village : Pudupuliampatti

[42]

Survey No : 15/1B2

Area : Hect 00 Ares 51.00

Scale : 1 : 509

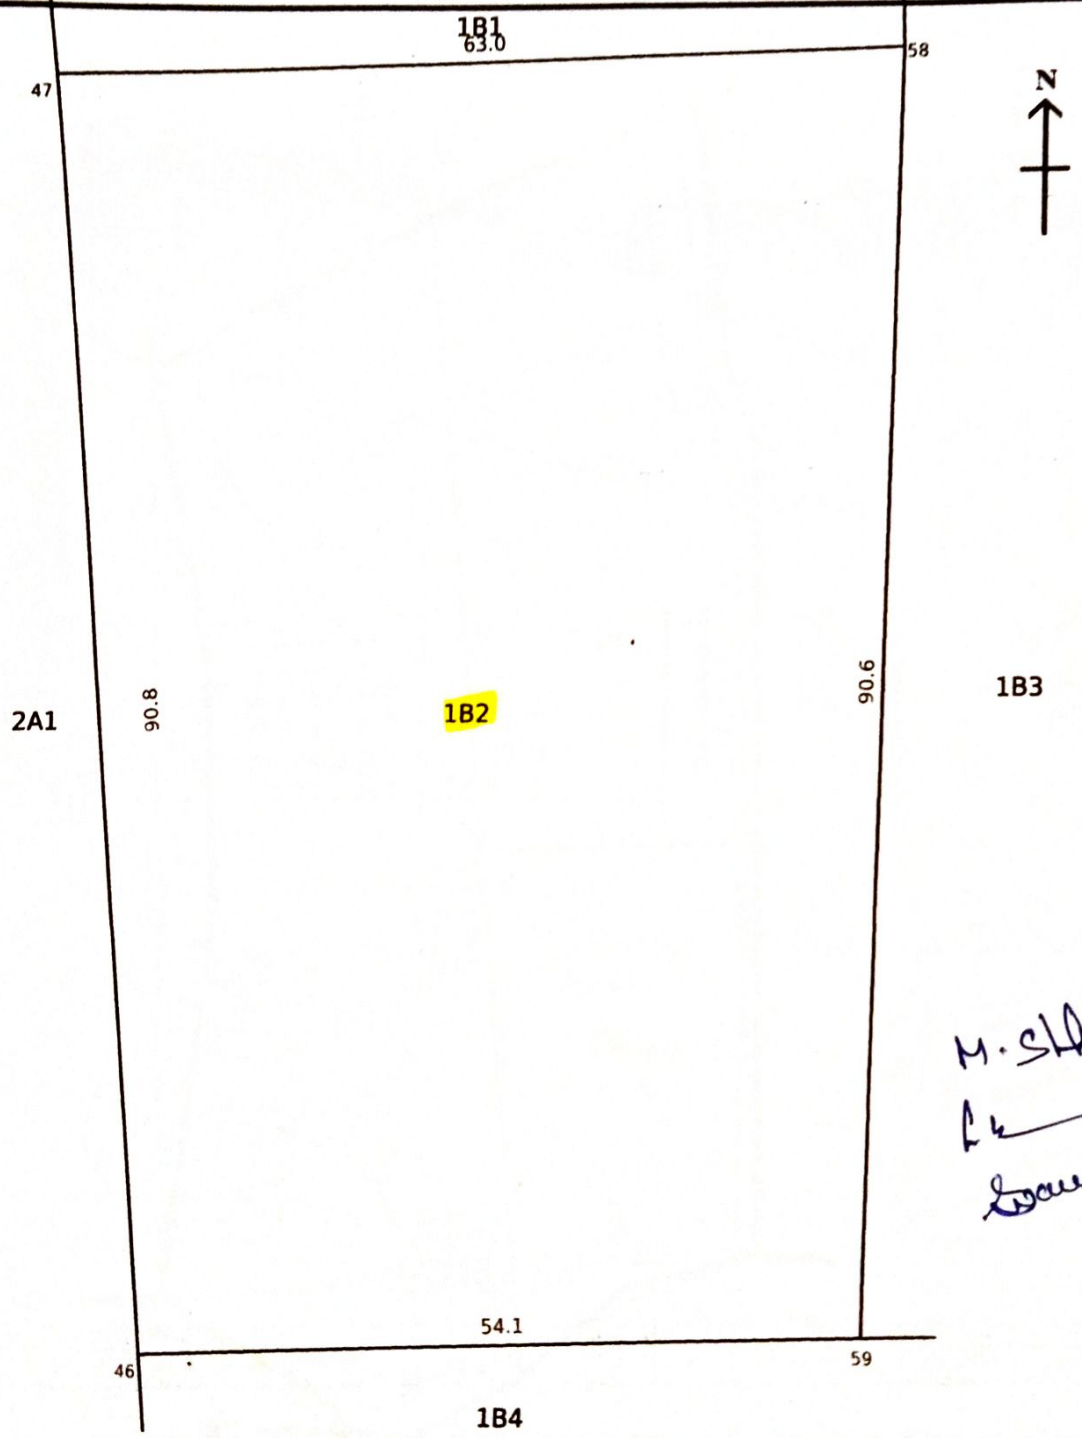

M. Shy.

Date of Issue: 30-08-2023 10:21:33

Data Digitally Signed By
PACHAIMUTHU MURUGESAN
260 fv.7

Survey and Settlement Department, Government of TamilNadu

District : Namakkal

Taluk : TIRUCHENGODE


Village : Pudupuliampatti

[42]

Survey No : 15

Area : Hect 03 Ares 90.40

Scale : 1 : 1632

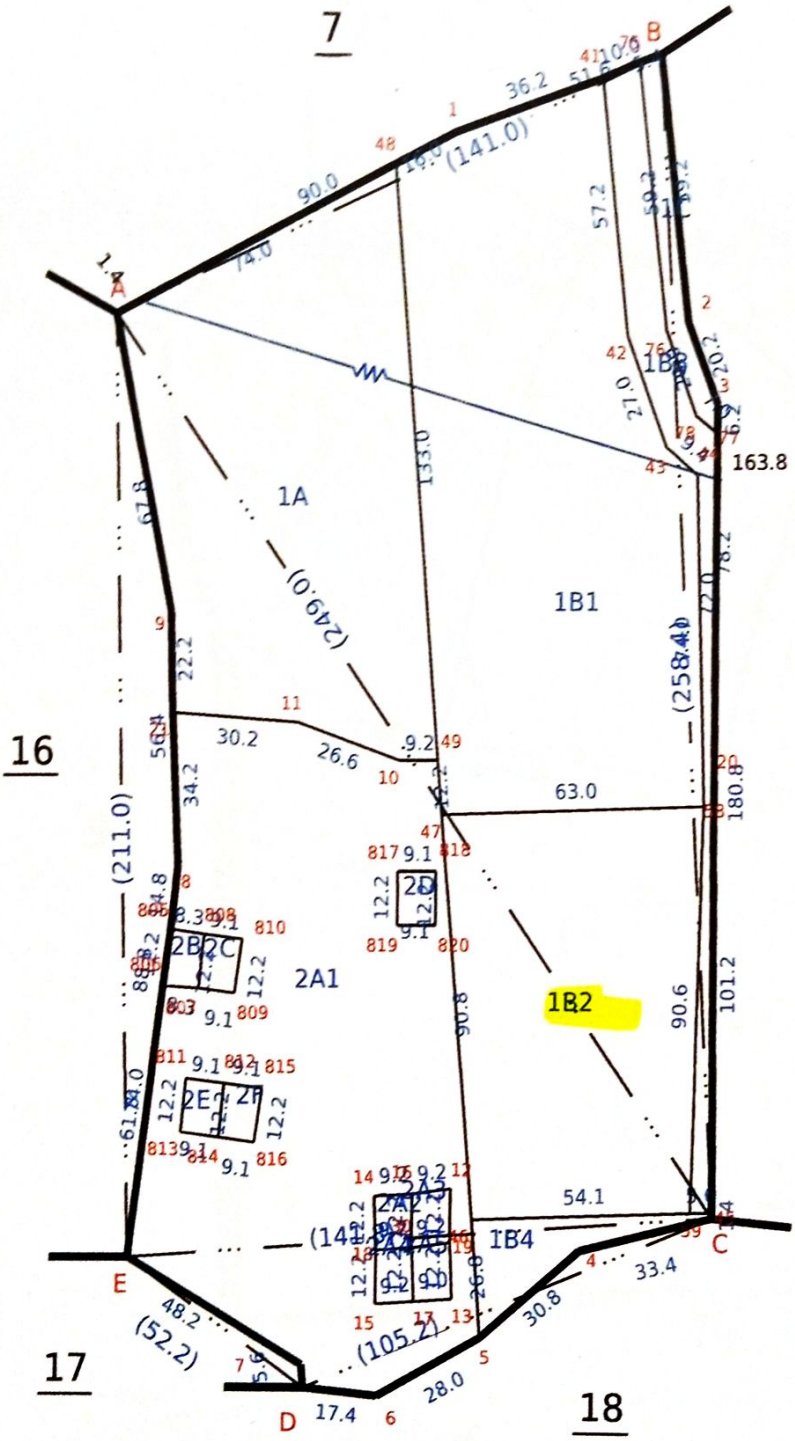

M. Shanti

Data Digitally Signed By
PACHAIMUTHU MURUGESAN
260 fv.7

Date of Issue: 30-08-2023 10:20:21

Survey and Settlement Department, Government of TamilNadu

87

District : Namakkal

Taluk : TIRUCHENGODE


Village : Pudupuliampatti

[42]

Survey No : 14

Area : Hect 04 Ares 13.00

Scale : 1 : 1889

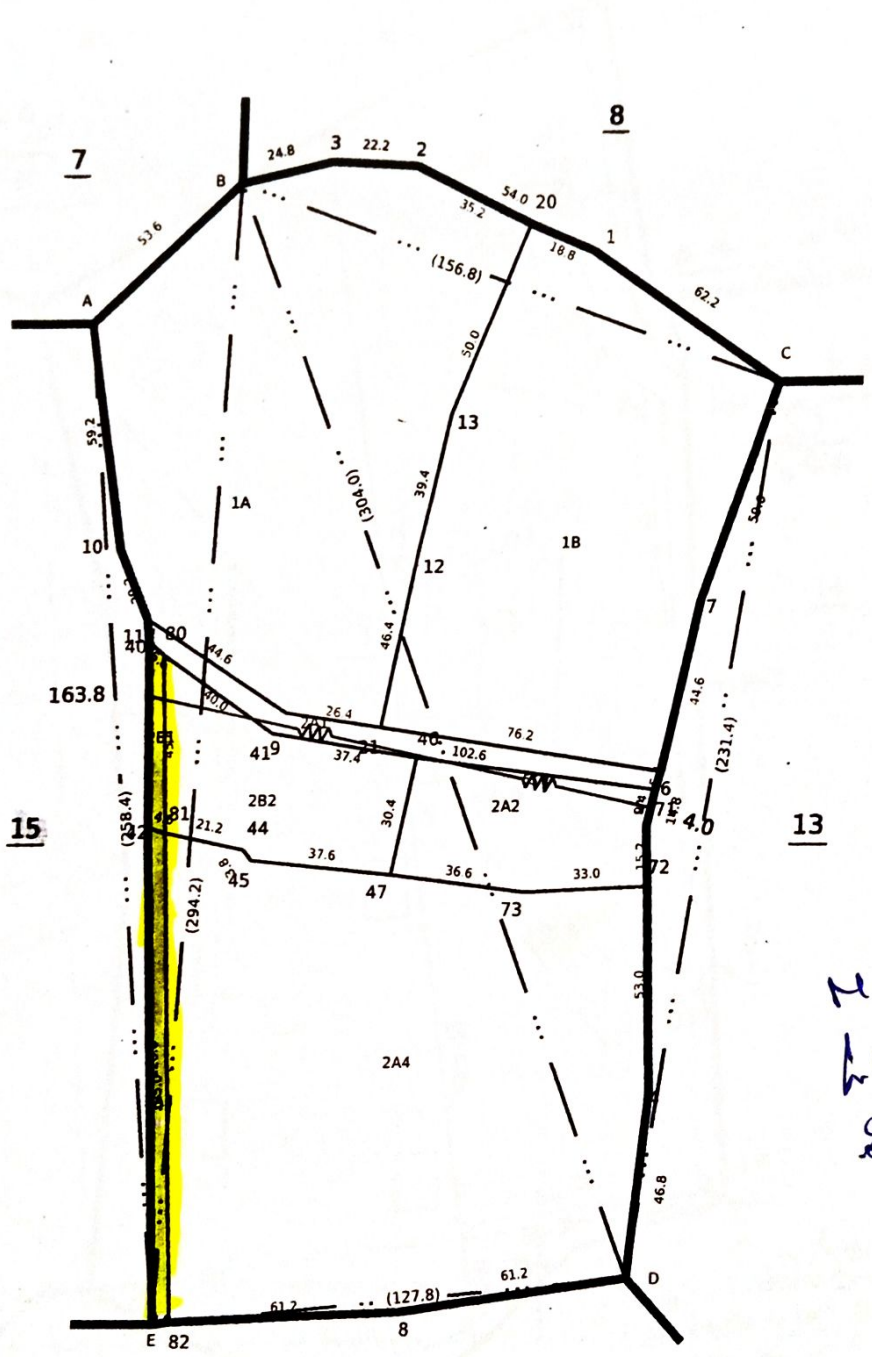

Date of Issue: 27-06-2023 11:04:59

Data Digitally Signed By
PACHAIMUTHU MURUGESAN
260 fv.3


Survey and Settlement Department, Government of TamilNadu

Survey No : 15

Area : Hect 02 Ares 53 16

Scale : 1 : 1000

[42]

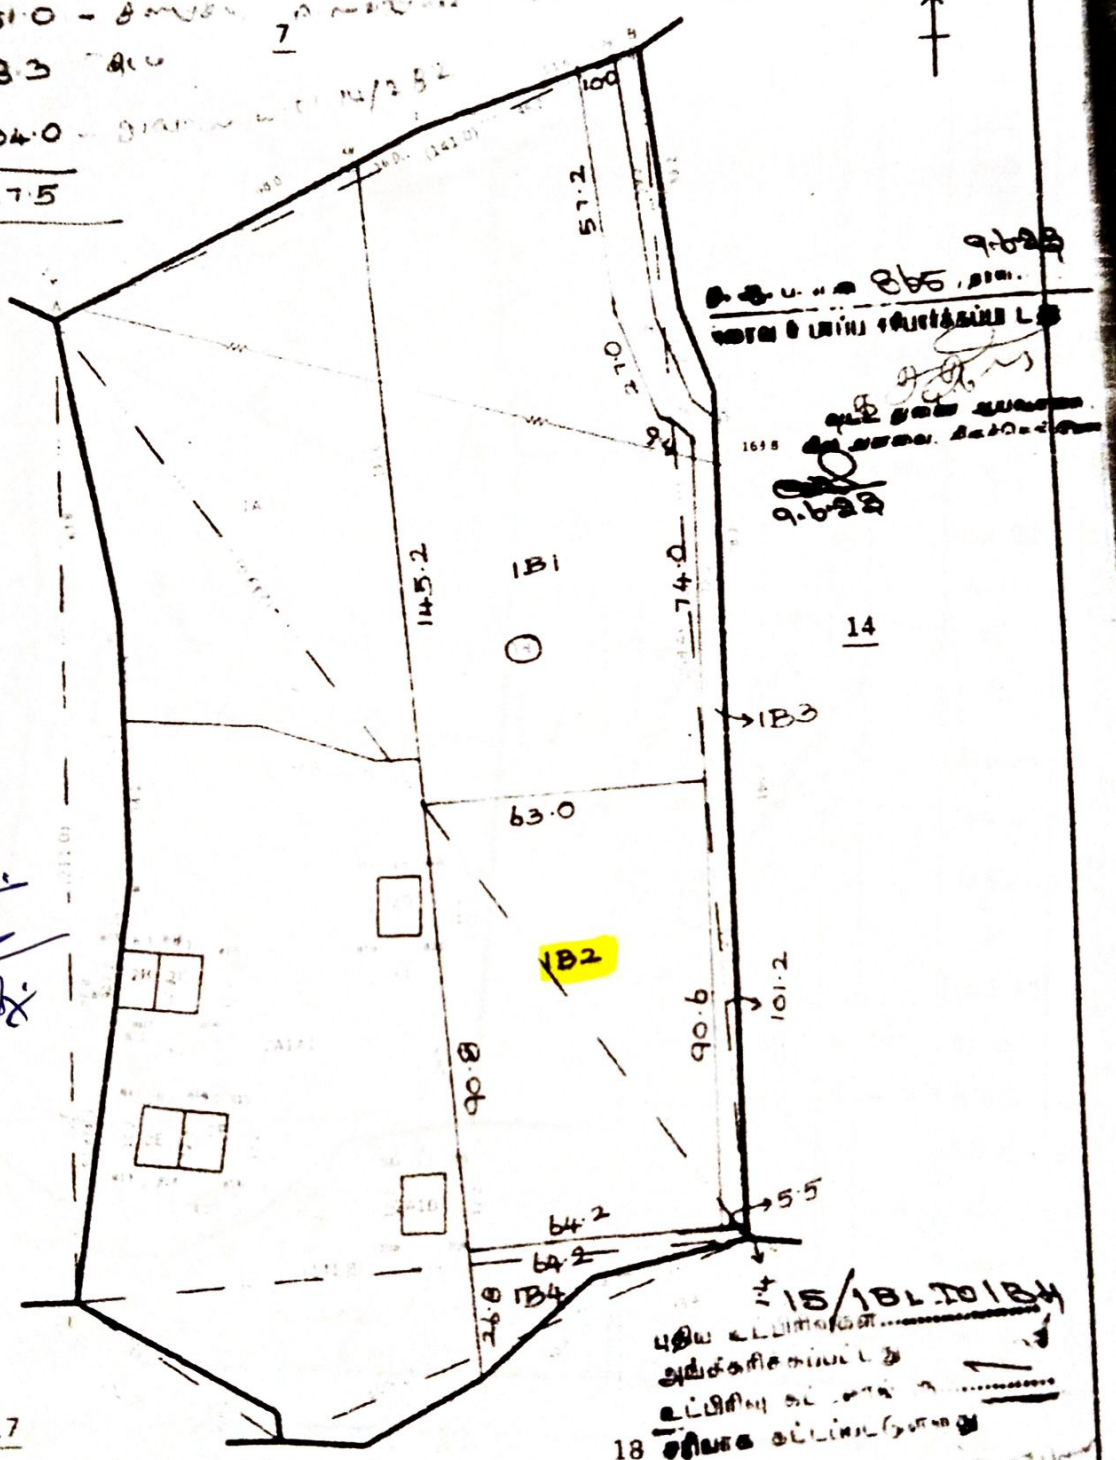

Data Digitally Signed By
PACHAMUTHU MURUGESAN

Date of Issue 07-06-2023 14 36 09

அளவுப்பதிவு எண் 78


மாவட்டம். திருச்செங்கோடு

வட்டம். திருச்செங்கோடு

புல எண். 15

கிராமம் { எண். 42
பெயர் புதுப்புளியம்பட்டி

பரப்பு: ஹெக்டேர். 3.240 ஏர்.

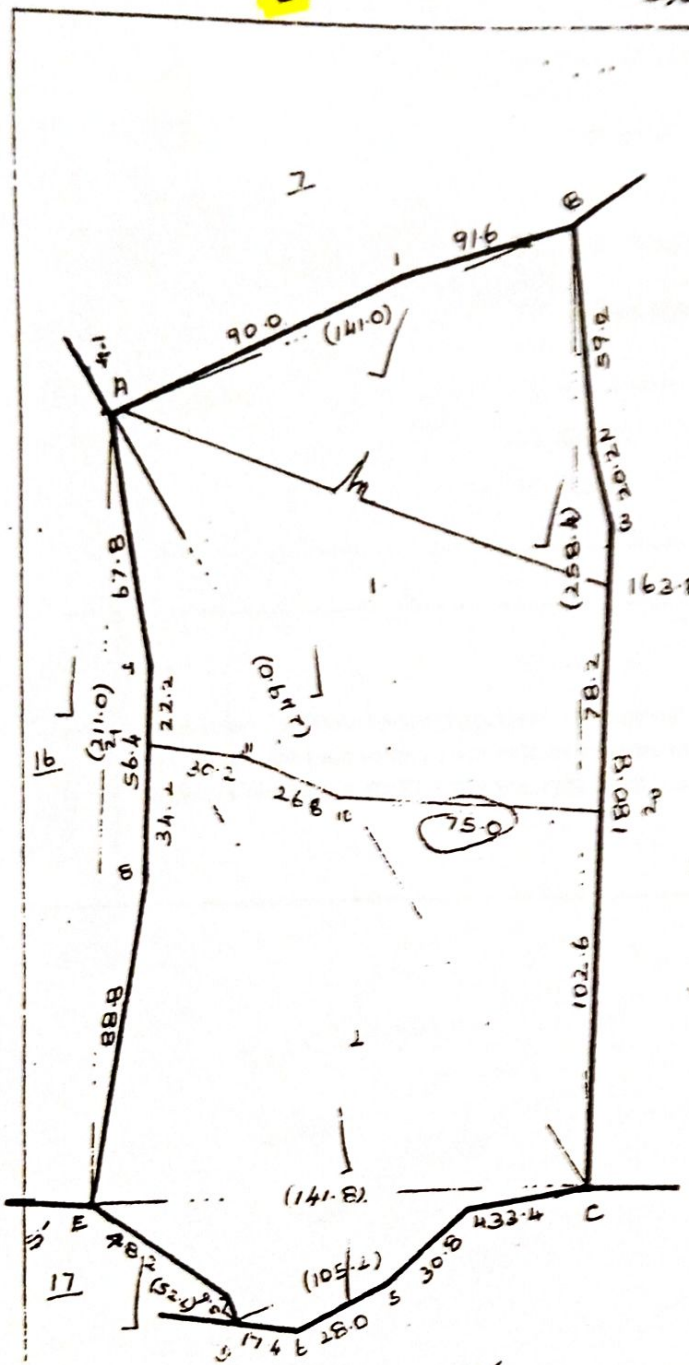

		E
		52.2
		38
		D
		A
		(219.0)
	17.8	149.6
	26	128.0
		C
		(141.8)
		41.0
		E
		A
		(210.0)
		144.4
		88.0
		D
		(105.2)
BC		90.0
4.8		62.2
		33.0
		C
		(258.4)
7.8		16.2
2.8		54.0
		E
		A
		(219.0)
		54.6
		E

1-55 91.6 ஏரி நீர்வழிப்பாதை

M. Shah

கிராம நிர்வாக அலுவலர்
புதுப்புளியம்பட்டி கிராமம்
திருச்செங்கோடு Tk

அளவு. 1 செ.மீ. = 100 மீ

93

அ-பதிவேடு விவரங்கள்

மாவட்டம் : நாமக்கல்

வட்டம் : திருச்செங்கோடு

கிராமம் : புதுப்புளியம்பட்டி

1. புல எண்	15	9. மண் வயனமும் ரகமும்	8 - 3
2. உட்பிரிவு எண்	1B2	10. மண் தரம்	5
3. பழைய புல உட்பிரிவு எண்	15-1B	11. தீர்வை (ரூ - ஹெ)	3.09
4. பகுதி	P	12. பரப்பு (ஹெக்டேர் - ஏர்)	0 - 51.00
5. அரசு / ரயத்துவாரி	ரயத்துவாரி	13. மொத்த தீர்வை (ரூ - பை)	1.58
6. நிலத்தின் வகை	புஞ்சை	14. பட்டா எண்	3101
7. பாசன ஆதாரம்	-	15. குறிப்பு	-
8. இரு போகமா	-	16. பெயர்	செல்வகுமார்மற்றும 2பேர்


குறிப்பு 1:

1. மேற்கண்ட தகவல் / சான்றிதழ் நகல் விவரங்கள் மின் பதிவேட்டிலிருந்து பெறப்பட்டவை. இவற்றை தாங்கள் **http://eservices.tn.gov.in** என்ற இணைய தளத்தில் 10245 என்ற குறிப்பு எண்ணை உள்ளீடு செய்து உறுதி செய்துகொள்ளவும்.

No. 42
PUDUPPULIYAMPATTI
TIRUCHENGODE TALUK
NAMAKKAL DISTRICT


Area by { Traverse 795 Hectares 52·5 Ares
Fields 800 Hectares 40·0 Ares

Scale 1 : 5000

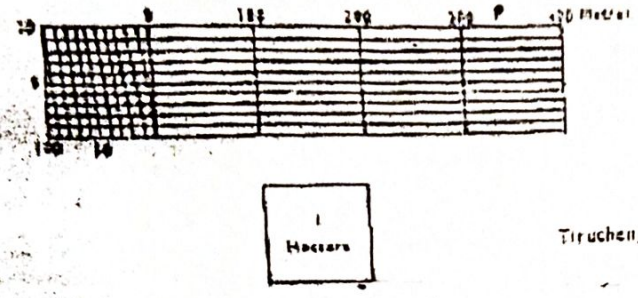

1 Hectare

No. 44
ATHIPALAIYAM

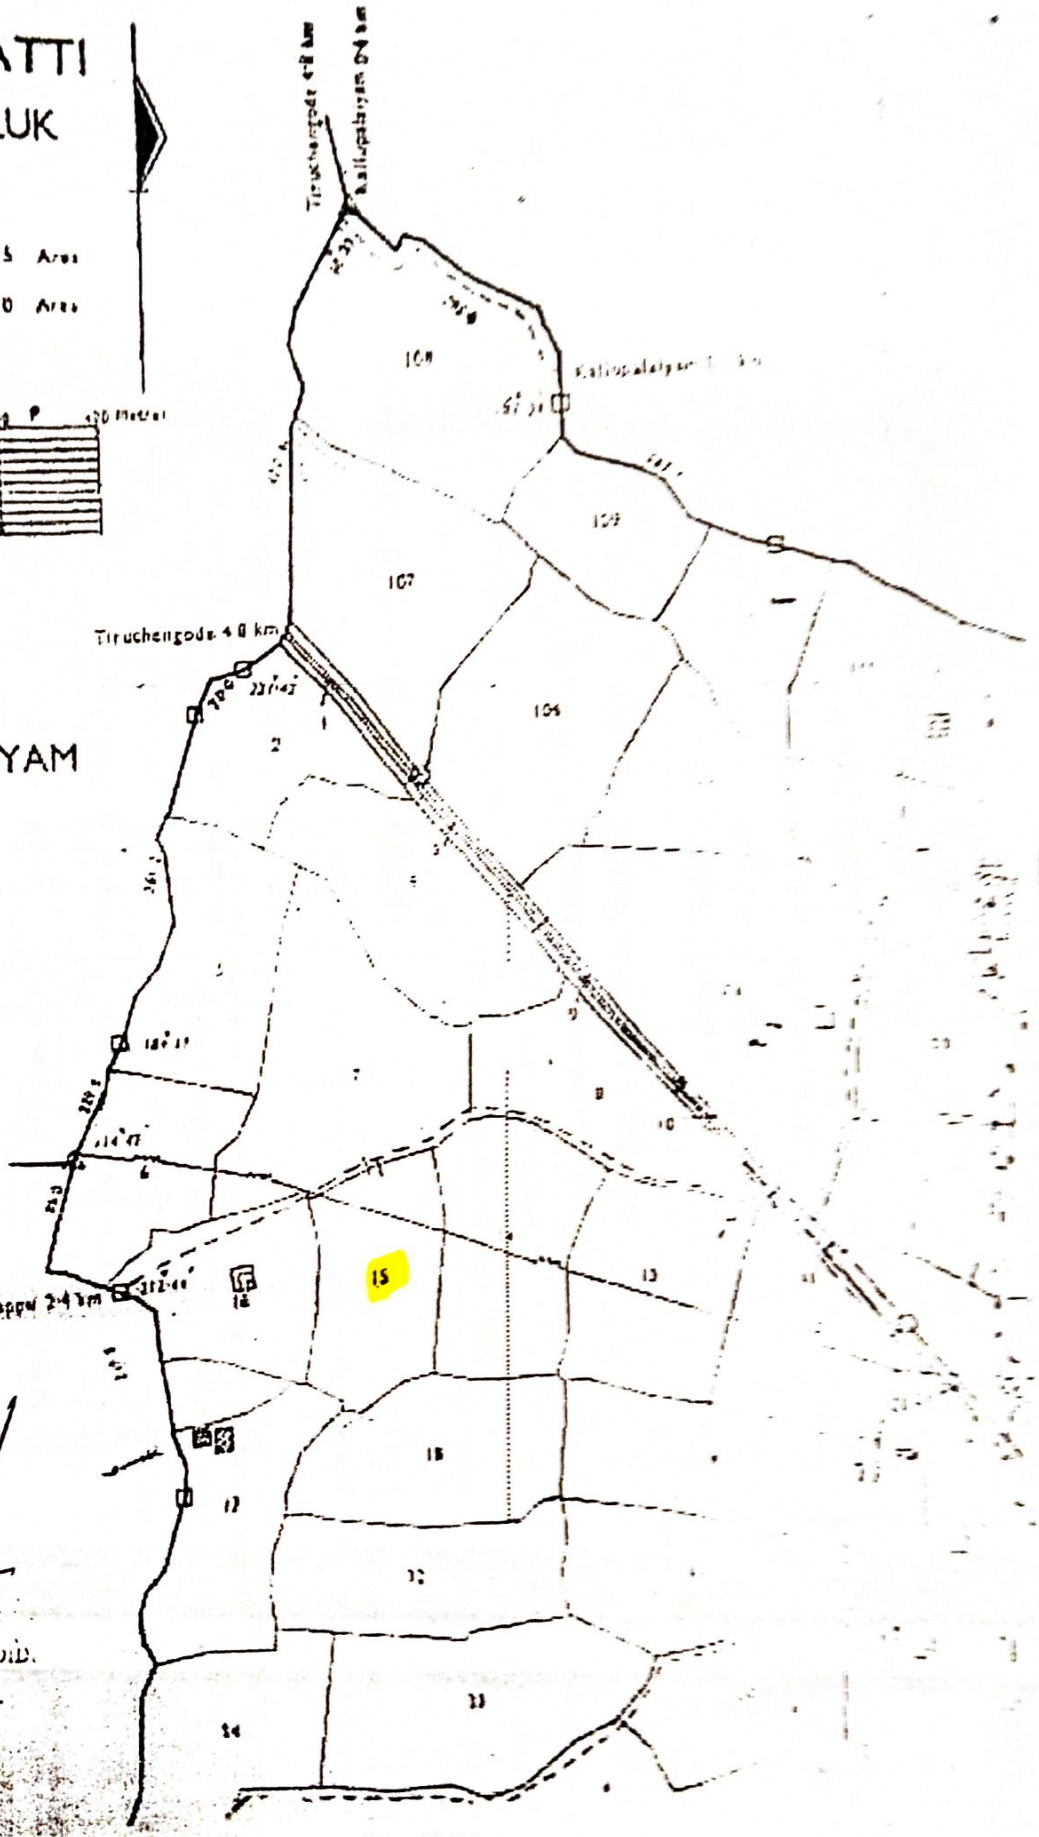

M. Shafi

கிராம நிர்வாக அலுவலர்
புதுப்புளியம்பட்டி கிராமம்
திருச்செங்கோடு Tk.

THE LANDLENS SUITE

Eight ways to know a piece of land before you pay for it.

This report covers one part of the picture. These cover the rest, drawn from the same government records, for any property in Tamil Nadu.

LandLens One
Ask anything about a property and get an answer grounded in live government records, with the sources shown.
/landlens/one

Verify My Land
Every record check run on one property and returned as a single report.
/landlens/verify-my-land

Legal Opinion
An advocate's written opinion on the title, built on the records we pull for it.
/landlens

One Map
Every layer on one map: the parcel, its boundary, zoning, water bodies and what sits around it.
/landlens/one/map

PriceMap
What land actually changed hands for around this plot, taken from the registered deeds.
/landlens/pricemap

Build Scope
What you are allowed to build here: floor space, height, coverage and setbacks.
/landlens/build-scope

Property Tracker
Watch a property and hear about it when something new is registered against it.
/landlens/property-tracker

Deal Room
Run the transaction in one place: documents, stamping, signatures and the parties.
/landlens/deal-room

FREE TOOLS · NO ACCOUNT NEEDED

Twenty-four checks you can run yourself, at no cost.

Records and verification

The registers themselves, read for you.

- Encumbrance Certificate
- Patta and Chitta
- Field Measurement Sketch
- EC Analyzer
- Bank charge check
- Court case search
- Seller background check
- Approval check by survey

Value and duty

What it is worth and what it costs to register.

- Guideline value by street
- Guideline value by survey
- Stamp duty and registration fees
- Capital gains
- Floor space index
- Area unit converter

Zoning and land use

What the plan says can happen on this land.

- Land use zone finder
- CMDA land use check
- Coastal regulation zone
- Master plan check
- Water bodies finder
- Airport height clearance

Registers and directories

Who holds it, and which office keeps the record.

- Find your registering office
- Temple property check
- Waqf property check
- RERA register

Every free tool
/tools

Services we run for you
/services

The LandLens suite
/landlens/one

Verified RealEstate™

Every claim in this document traces back to a government record.

- Legal opinions, due diligence and title verification
- Building plan, layout and sub-division approvals
- Completion and occupancy certificates, regularisation
- Escrow, negotiation and NRI property management
- Land survey, soil testing, architecture and construction

Verified RealEstate
3/350/2 Mettukuppam,
OMR Thoraipakkam,
Chennai 600 097, India
hello@verified.realestate
+91 9996 12 9996

Prepared from the registers named on the page each finding sits on. Where a register could not be read, this document says so in its place rather than leaving the gap to be read as a clean result.